


Beanspruchte Fläche gesamt:
Bestand = 765.19m² mit 291 Opfer (ohne Pflanzflächen)
Pflanzflächen = 40.37m²

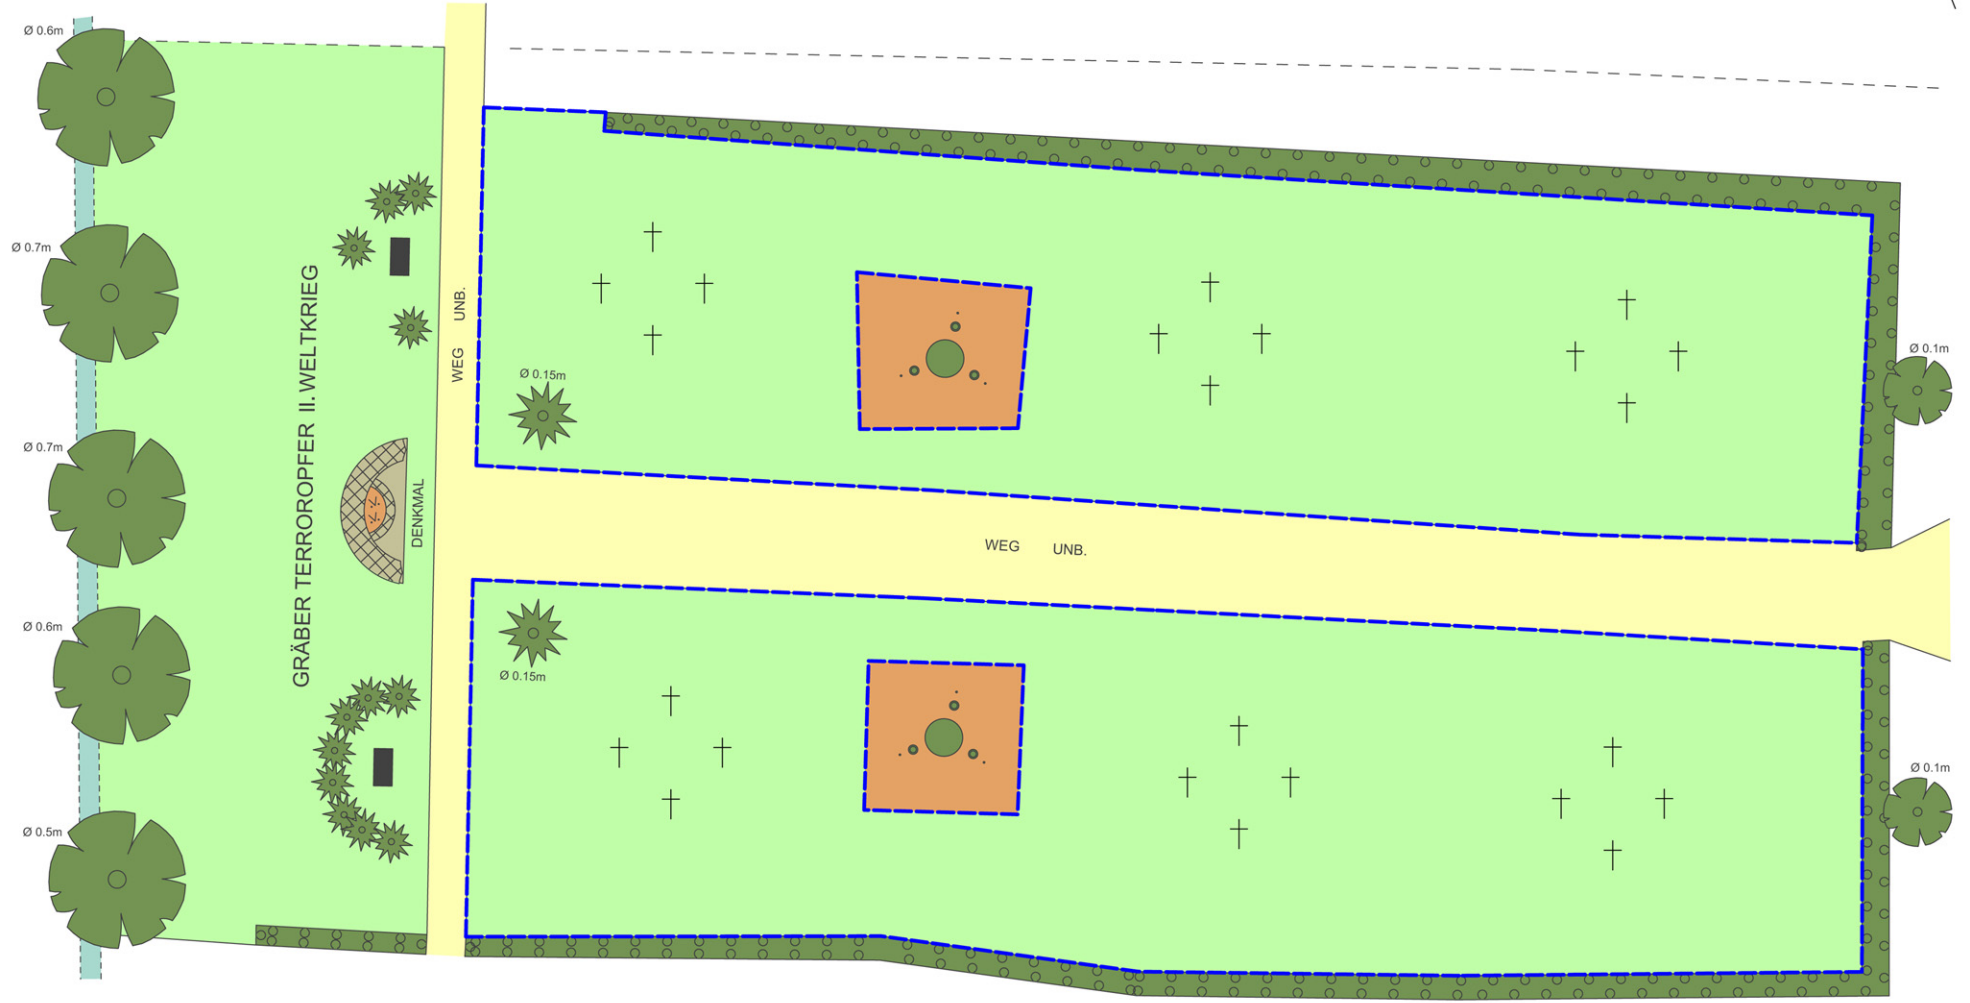

Zentralfriedhof Aschersleben
Schmidtmannstraße 40, 06449 Aschersleben
Bestandsplan
Gräber Terroropfer II. Weltkrieg
Maßstab 1:155